




ZEICHENERKLÄRUNG:

- FLURSTÜCKSGRENZEN
- 14482 FLURSTÜCKSNUMMER
- EHEMALIGES BETRIEBSGLÄNDE
- BESTEHENDE GEBÄUDE
- ENTFERNTE GEBÄUDE / BETONFUNDAMENTE
- FLACHMESSSTELLEN IM "HANGENDEN AQUIFER"
- TIEFMESSSTELLEN IM TALKIES
- KANALSYSTEM MIT ENTWÄSSERUNGSRICHTUNG
- MIETE FÜR ON-SITE SICHERUNG
- ASPHALT-VERSIEGELUNG FÜR IN SITU SICHERUNG

- IN SITU SICHERUNGEN:
- PCP (PENTACHLORPHENOL) > 9 mg/kg
 - PAK (POLYZYKLISCHE AROMATISCHE KOHLENWASSERSTOFFE) > 25 mg/kg

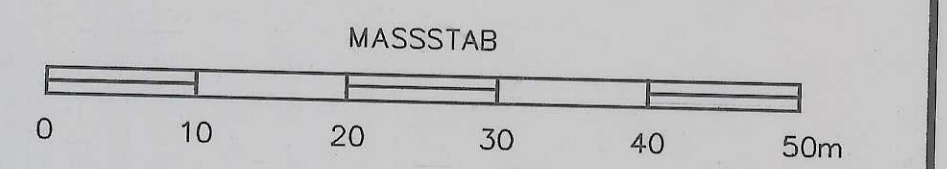

STADT SINSHEIM	
MODELLVORHABEN EHEMALIGE FA. REINIG	
BESTANDSPLAN NACH DER SANIERUNG	
 Beratende Ingenieurgesellschaft mbH 56068 Koblenz	MASSTAB 1 : 500 SIR.92530
ENTWORFEN : BENDER GEZEICHNET : CAL/BUSCH GEPRÜFT :	DATUM SEP 1995 BLATT / ANLAGE / NR. B - 3